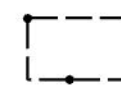


Legende:

 bosaanplant + jaar van aanplant

 kadastraal perceel (24/10/2024)

 reeraster

 reerasterpoortje

 grachtovergang

LANDINRICHTING LEIE EN SCHELDE IP VINDERHOUTSE BOSSEN

As-built reerasters en grachtovergangen
Overzichtsplan 31/07/2025

schaal: 1:5000

 **Vlaamse
overheid**

Vlaamse Landmaatschappij
Regio West, Oost- en West-Vlaanderen
Koningin Maria Hendrikaplein 70 bus 75
9000 Gent
tel.: 09 244 85 00

